

**UCHWAŁA NR LXXIII/1/2024
RADY MIEJSKIEJ W MRĄGOWIE**

z dnia 20 lutego 2024 r.

w sprawie zaliczenia do kategorii dróg gminnych oraz ustalenie przebiegu drogi w ciągu ul. Żołnierskiej w Mrągowie, położonej na działkach oznaczonych nr ewidencyjnym 205, 204/4, 224/12, 224/14, 203/66, 202/9 i częściowo na działkach o nr ewidencyjnym 207/9, 202/5 i 185/31, obręb 6 miasto Mrągowo

Na podstawie art. 18 ust. 2 pkt 15) ustawy z dnia 8 marca 1990 r. o samorządzie gminnym (Dz. U. z 2023 r., poz. 40 z późn. zm.) oraz art. 7 ust. 2 i ust. 3 ustawy z dnia 21 maja 1985 r. o drogach publicznych (Dz. U. z 2023, poz. 645 z późn. zm.), Rada Miejska w Mrągowie uchwala, co następuje:

§ 1. 1. Zalicza się do kategorii dróg gminnych i ustala przebieg drogi w ciągu ul. Żołnierskiej w Mrągowie:

- drogi przebiegającej przez nieruchomość dz. nr ewid. 205, 204/4, 224/12, 224/14, 203/66, 202/9 i częściowo dz. nr ewid. 207/9, 202/5, 185/31 obręb 6 miasto Mrągowo.

2. Położenie i przebieg drogi, o której mowa w §1 ust. 1 oznaczone są na mapach stanowiących załącznik 1 – 4 do niniejszej uchwały.


§ 2. Wykonanie uchwały powierza się Burmistrzowi Mrągowa.

§ 3. Uchwała wchodzi w życie po upływie 14 dni od dnia ogłoszenia w Dzienniku Urzędowym Województwa Warmińsko-Mazurskiego.

Przewodniczący Rady
Miejskiej

Henryk Nikonor


Załącznik Nr 1 do uchwały Nr LXXIII/1/2024
Rady Miejskiej w Mrągowie
z dnia 20 lutego 2024 r.

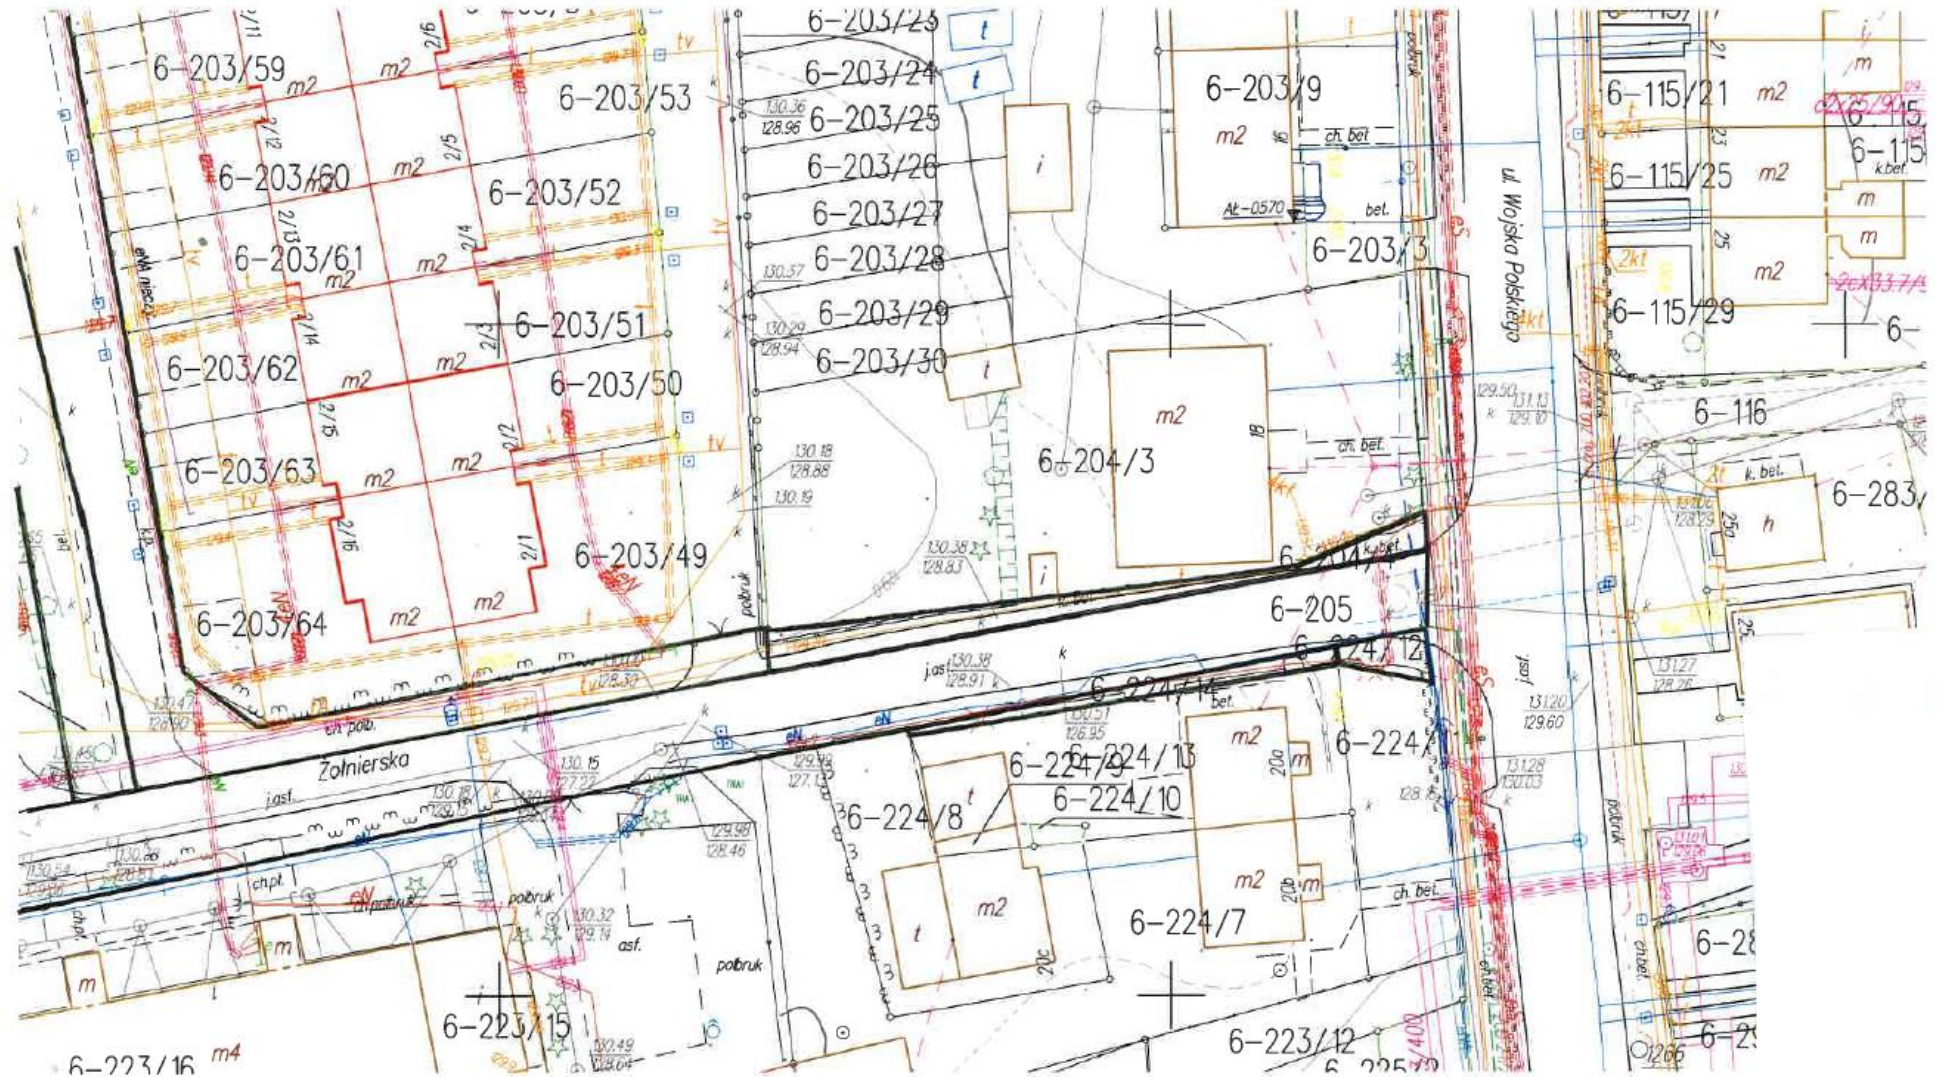

Załącznik Nr 2 do uchwały Nr LXXIII/1/2024
Rady Miejskiej w Mrągowie
z dnia 20 lutego 2024 r.

MAPA INWENTARYZACJI POWYKONAWCZEJ
Skala 1 : 500

**DOKUMENTACJA POWYKONAWCZA PRZEBUDOWY
ULICY ŻOŁNIERSKIEJ W MRĄGOWIE**

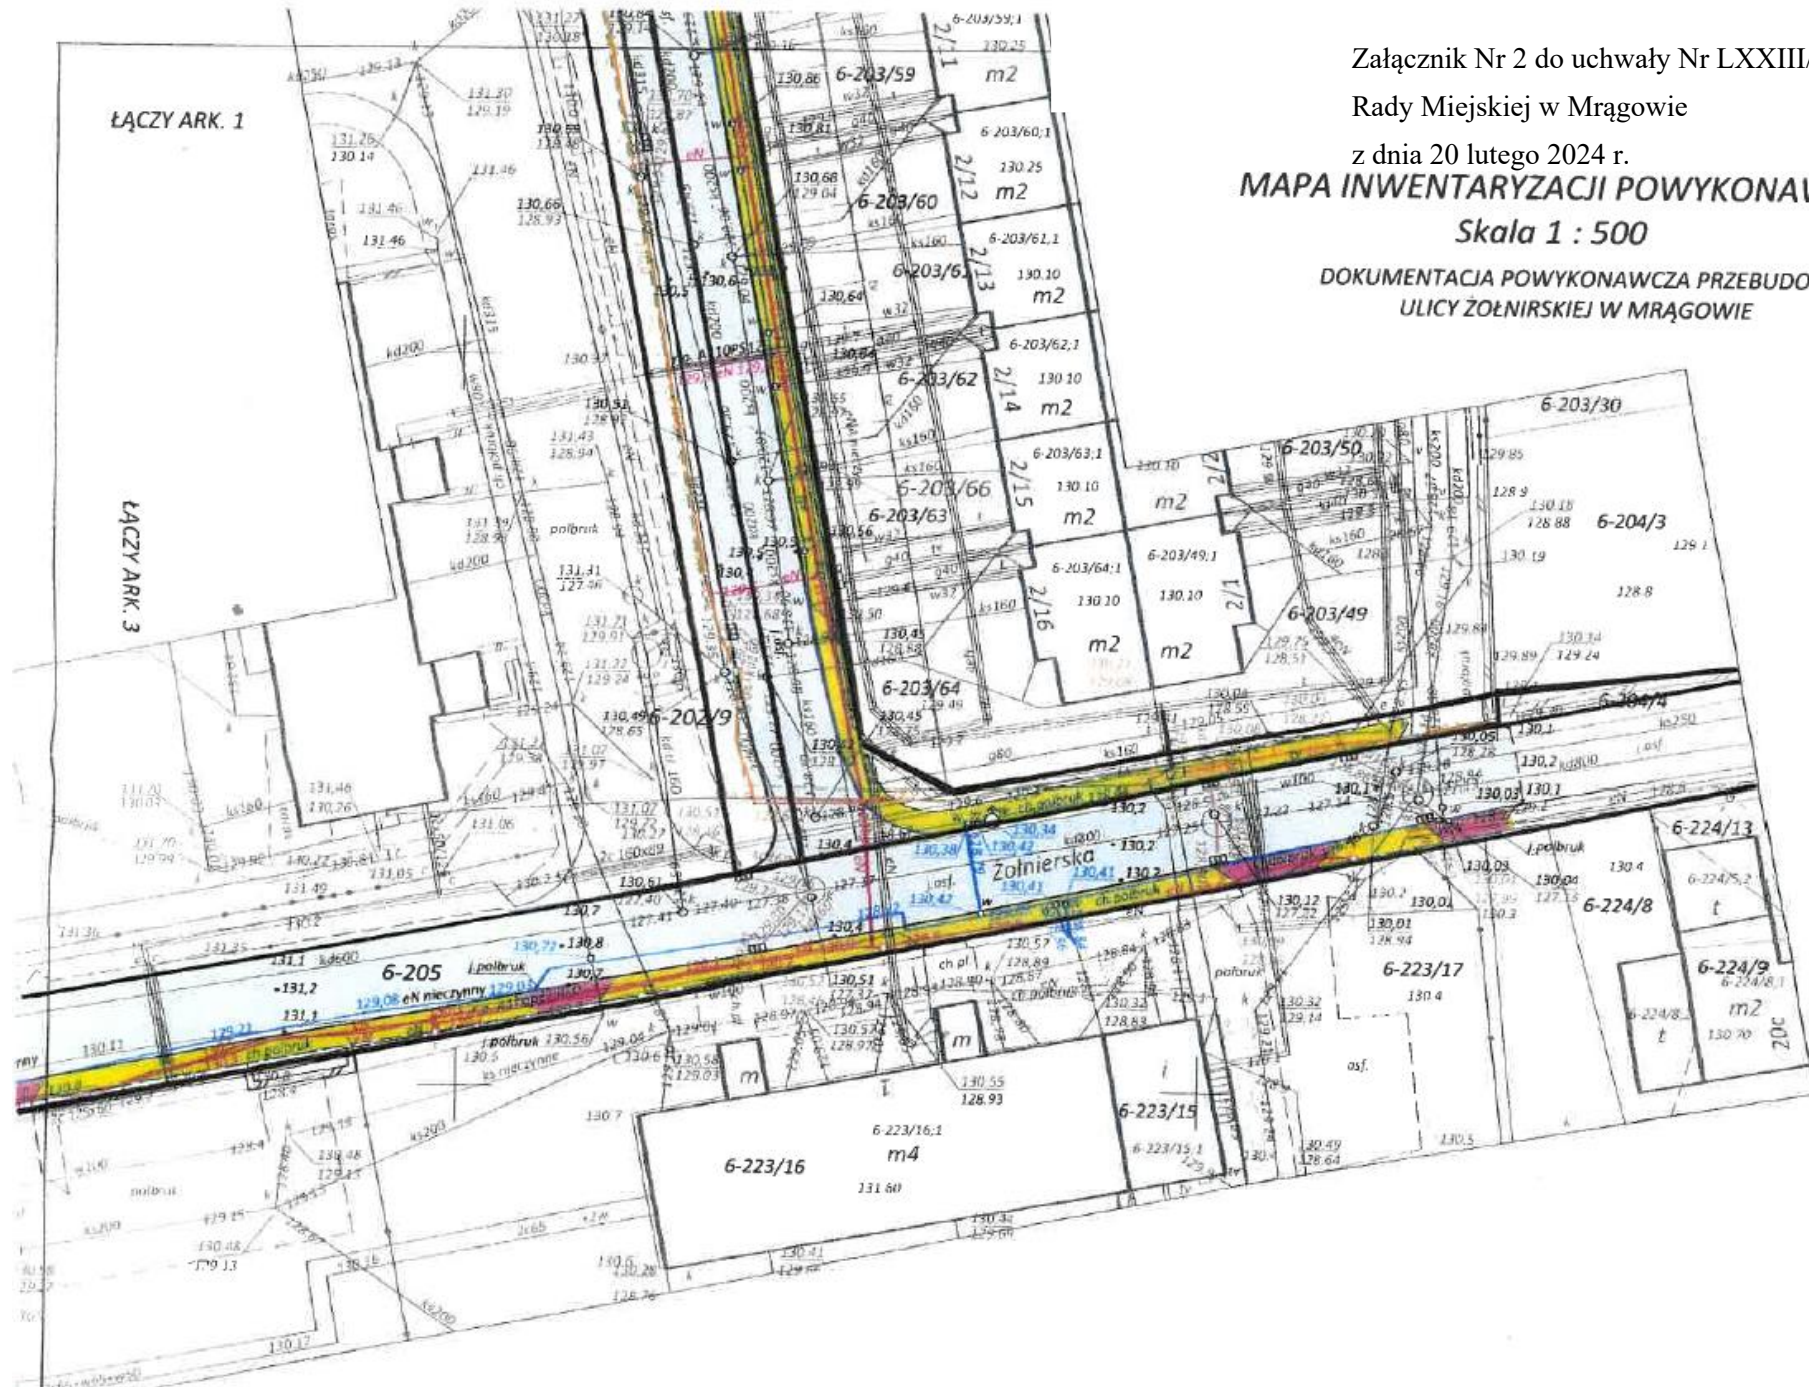


Załącznik Nr 3 do uchwały Nr LXXIII/1/2024
Rady Miejskiej w Mrągowie
z dnia 20 lutego 2024 r.

imię i nazwisko lub nazwa podmiotu,
który wykonał mapę, oraz podpis
osoby reprezentującej ten podmiot

imię i nazwisko, nr świadectwa
uprawnień geodety, który sporządził
mapę, oraz jego podpis

Data opracowania

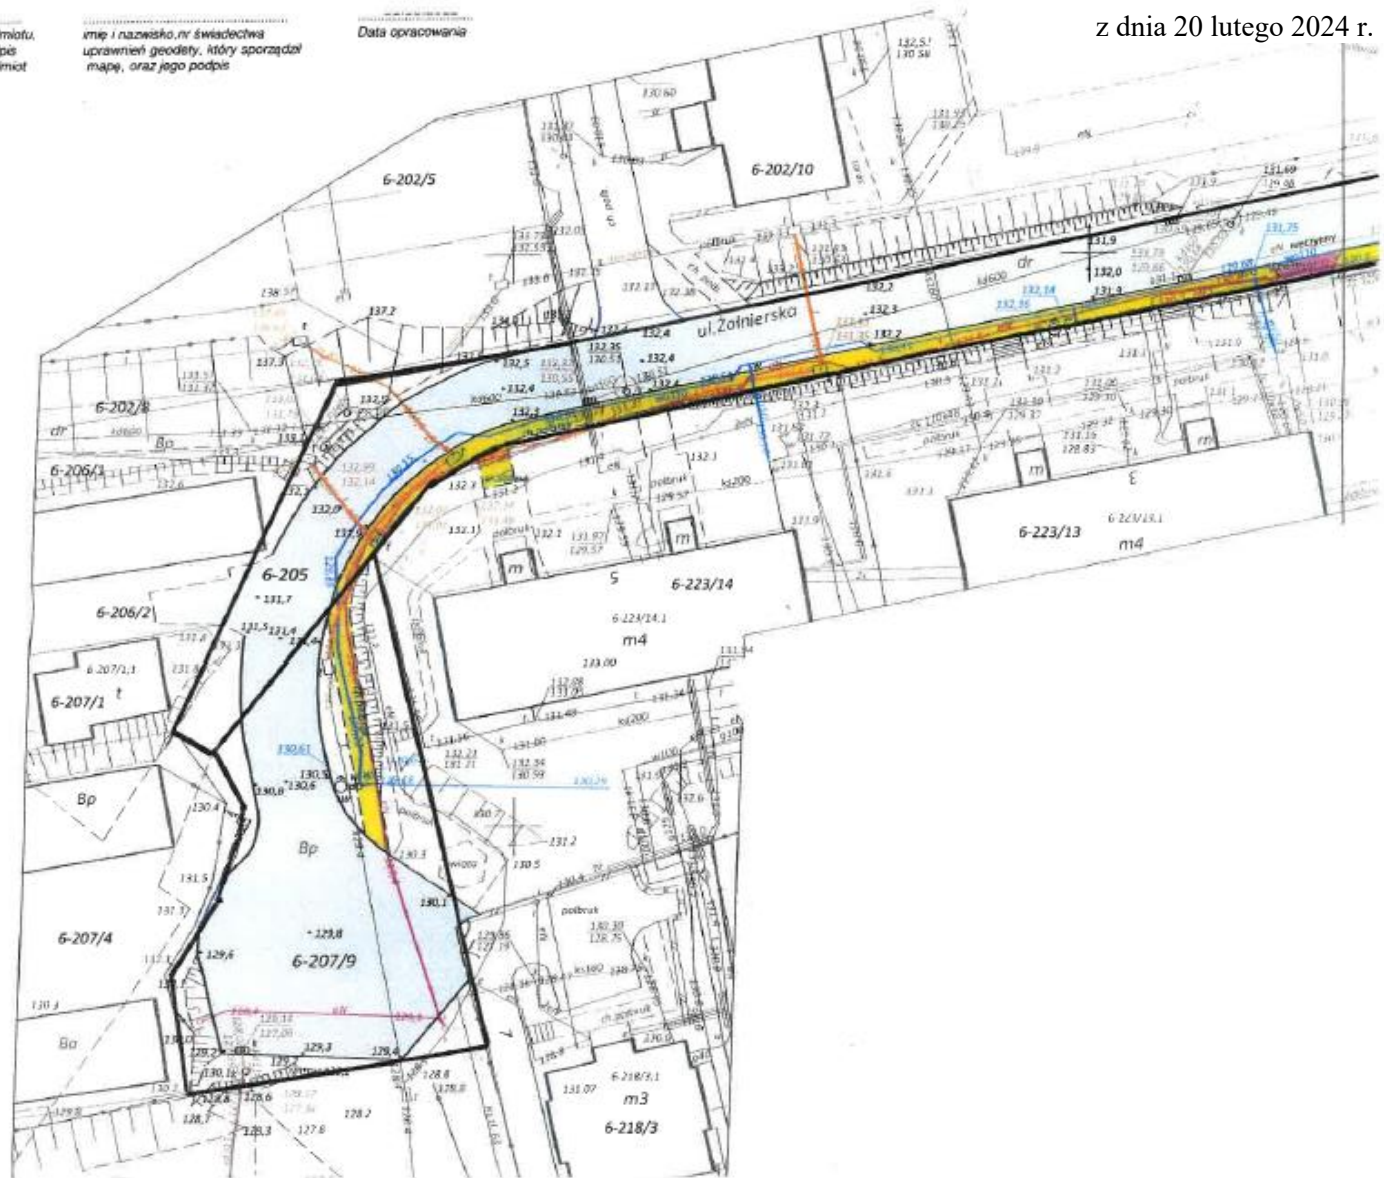

Załącznik Nr 4 do uchwały Nr LXXIII/1/2024
Rady Miejskiej w Mrągowie
z dnia 20 lutego 2024 r.

MAPA INWENTARYZACJI POWYKONAWCZEJ

Skala 1 : 500

DOKUMENTACJA POWYKONAWCZA PRZEBUDOWY
ULICY ŻOŁNIERSKIEJ W MRĄGOWIE

Serwis mapy: 7.109.23.03.1.2, 7.209.23.03.2.1, 7.210.23.23.2.4

Podpisany składowiczo przez
Andrzej Włodarczyk Włazdek
05.12.2022
14 50 10 431 00

