


SZKIC ORIENTACYJNY

Skala 1 10 000

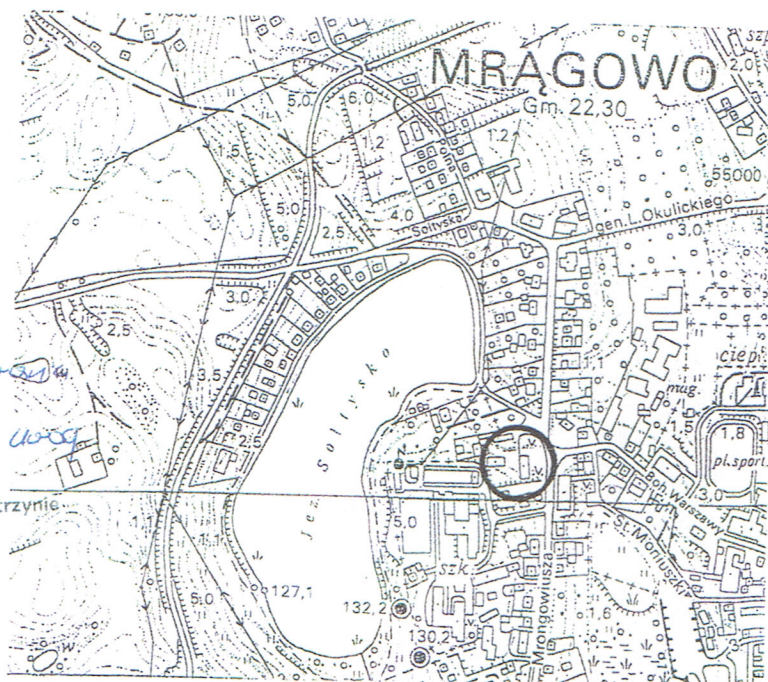

Faluka Spółka Gazownictwa sp. z o.o.
ul. M. Kasprzaka 25 01-224 Warszawa
Oddział w Gdańsku

Rejon Dystrybucji Gazu w Kętrzynie
Pl. Słowiański 1, 11-400 Kętrzyn
tel. 89 538 34 70 fax 89 538 34 71
NIP 525 24 96 411
KRS 0000374001 REGON 143730510

*Projekt zagospodarowania
terenu ekspansji GR w os. 10.05.2016*

KIEROWNIK
Rejon Dystrybucji Gazu w Kętrzynie

Lech Wisniewski

*Wzducha posadowienia kostki betonowej
pozostanie na tej samej wysokości co teren istniejący*

Piotr Andrzejczyk

inż. Piotr Andrzejczyk
Upr. bud. nr 66/02/OL

MAPA DO CELÓW PROJEKTOWYCH Skala 1 : 500

Pow. mrągowski
Miasto Mrągowo
Obręb 4

Sekcja 65
223.234.0943

Ob: dz.78/18,78/19,78/21

GK.6642.1.364.2016

Zasięg aktualizacji

Wykonawca:

Karczewski

GEODETA UPRAWNIONY
mgr inż. Leszek Karczewski
11-700 Mrągowo, ul. Oficerska 23
tel. (0-89) 741 29 89
Upr. 9894

Mrągowo 28.04.2016 r.

Poswiadcza się, że niniejszy dokument został opracowany w wyniku prac geodezyjnych i kartograficznych, których rezultaty zawiera operat techniczny wpisany do ewidencji materiałów państwowego zasobu geodezyjnego i kartograficznego

STAROSTA MRĄGOWSKI

Identyfikator ewidencyjny państwowego zasobu - operatu technicznego

P.2810.2016.360

Identyfikator ewidencyjny państwowego zasobu geodezyjnego i kartograficznego

09 MAJ 2016

Krzysztof Muraszk

Imię, nazwisko i podpis osoby reprezentującej organ

GŁÓWNY SPECJALISTA

w Wydziale Geodezji i Kartografii

Nie wyklucza się istnienia w terenie również urządzeń podziemnych ułożonych a nie zgłoszonych do inwentaryzacji geodezyjnej.

Obiekty budowlane wymagające pozwolenia na budowę podlegają geodezyjnemu wytyczeniu w terenie, a po ich wybudowaniu - geodezyjnej inwentaryzacji powykonawczej.